




Leitungsauskunft

Mit Abweichungen der tatsächlichen Leitungslage von der Darstellung im Bestandsplan muß gerechnet werden. Leitungslagen sind grundsätzlich nicht abzugreifen!
In Leitungsnähe sind Erdarbeiten unbedingt von Hand auszuführen. Wir weisen ausdrücklich auf die Erkundungspflicht hin.
Dieser Plan verliert seine Gültigkeit nach 10 Tagen.
© Geobasisinformationen der amtl. Vermessungs-/Katasterverwaltungen.
Störungsannahme
Strom, Wasser, Wärme, Telekommunikation:
Gas:

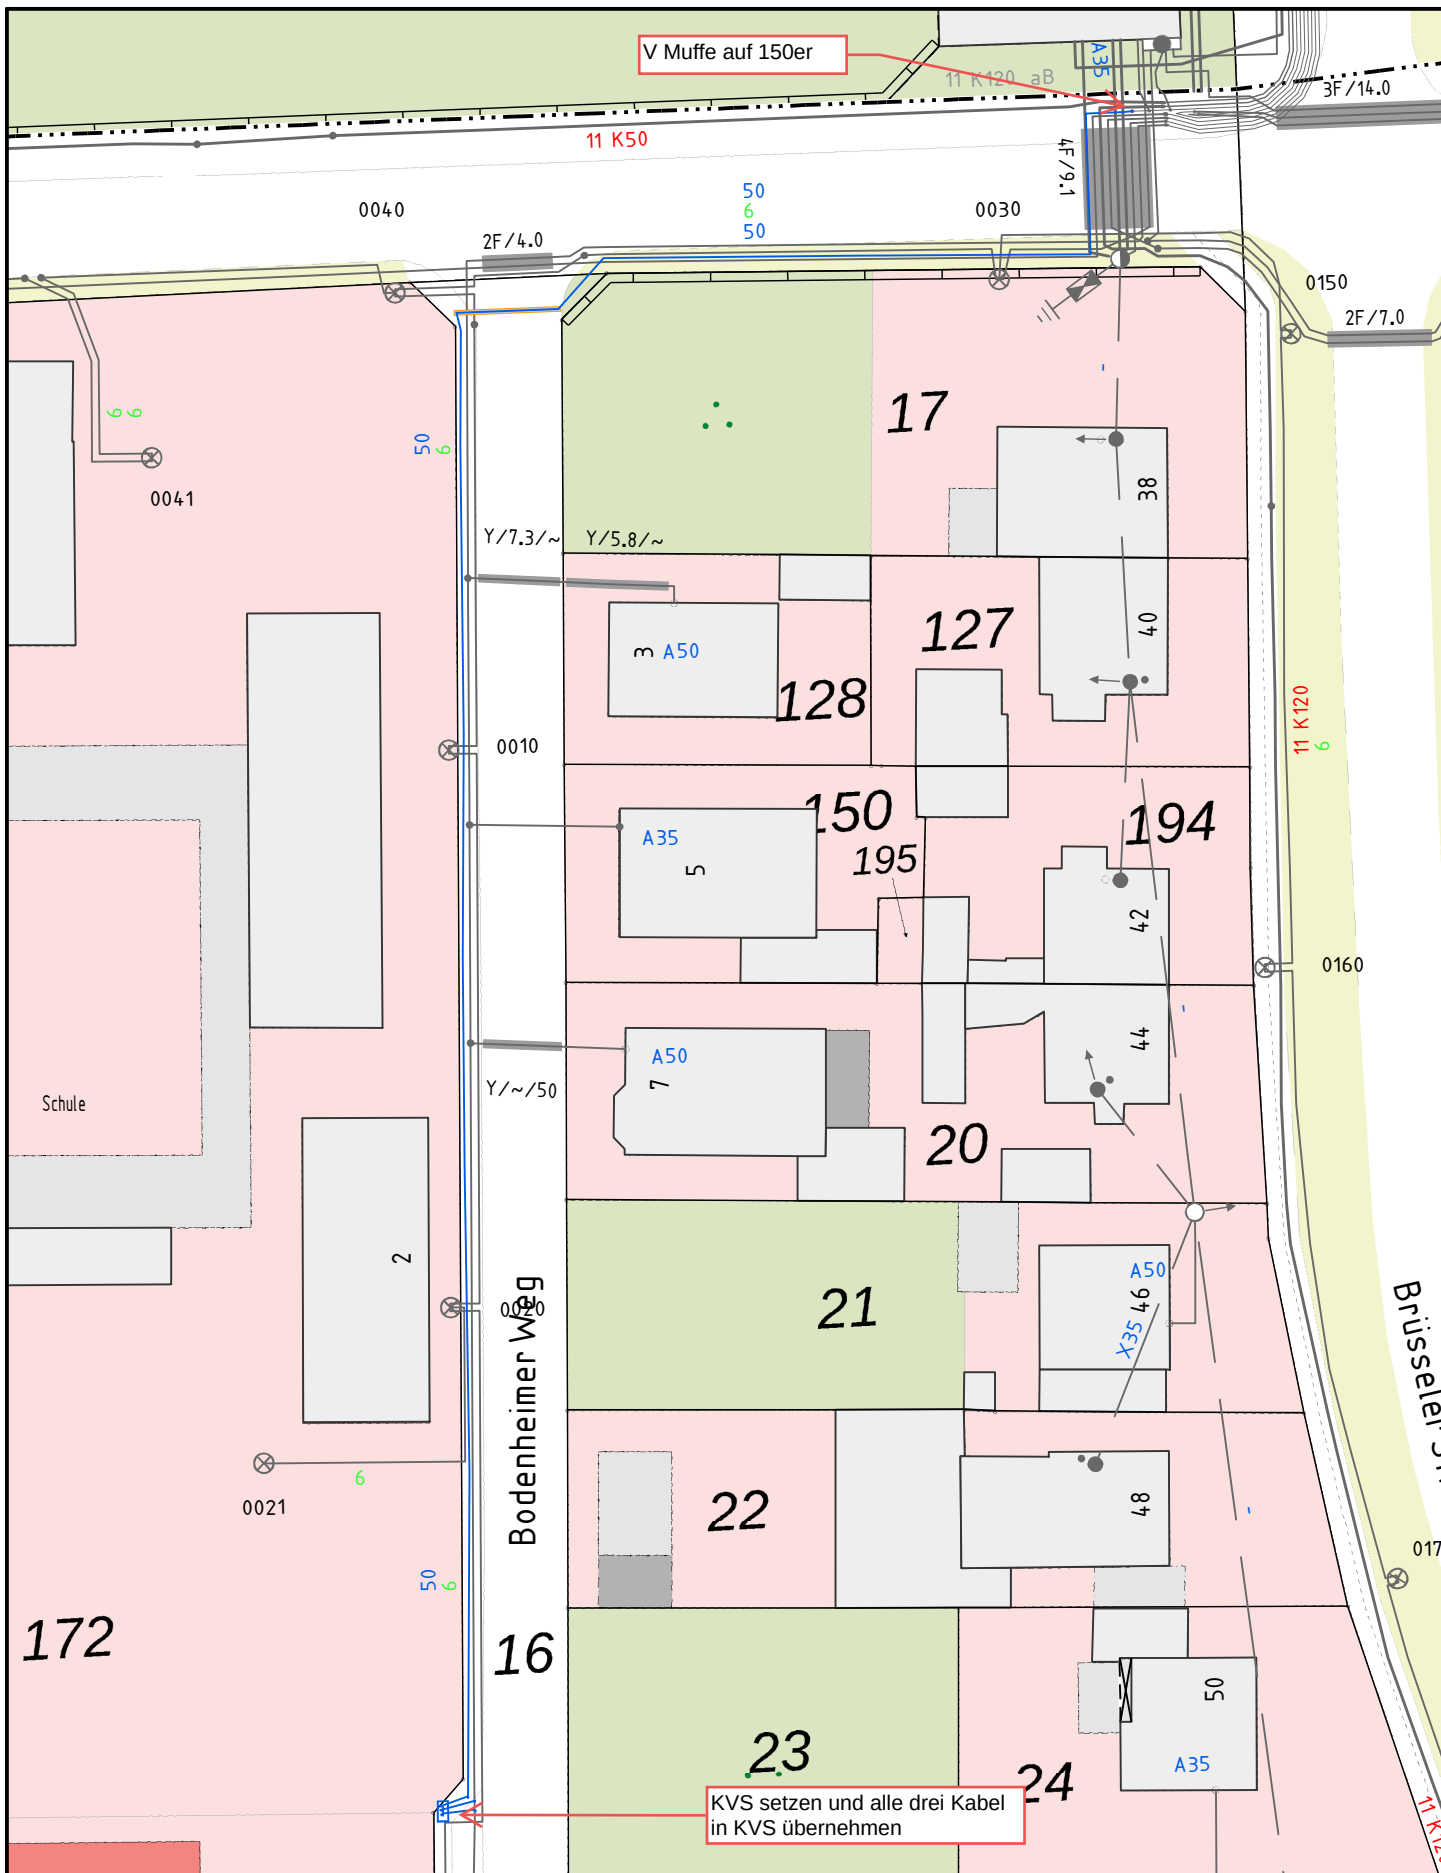

Sparte:

Blattnummer:
Maßstab: 1:500

Bearbeiter:
Telefon:
Fax:

Druckdatum: 17.04.2026