


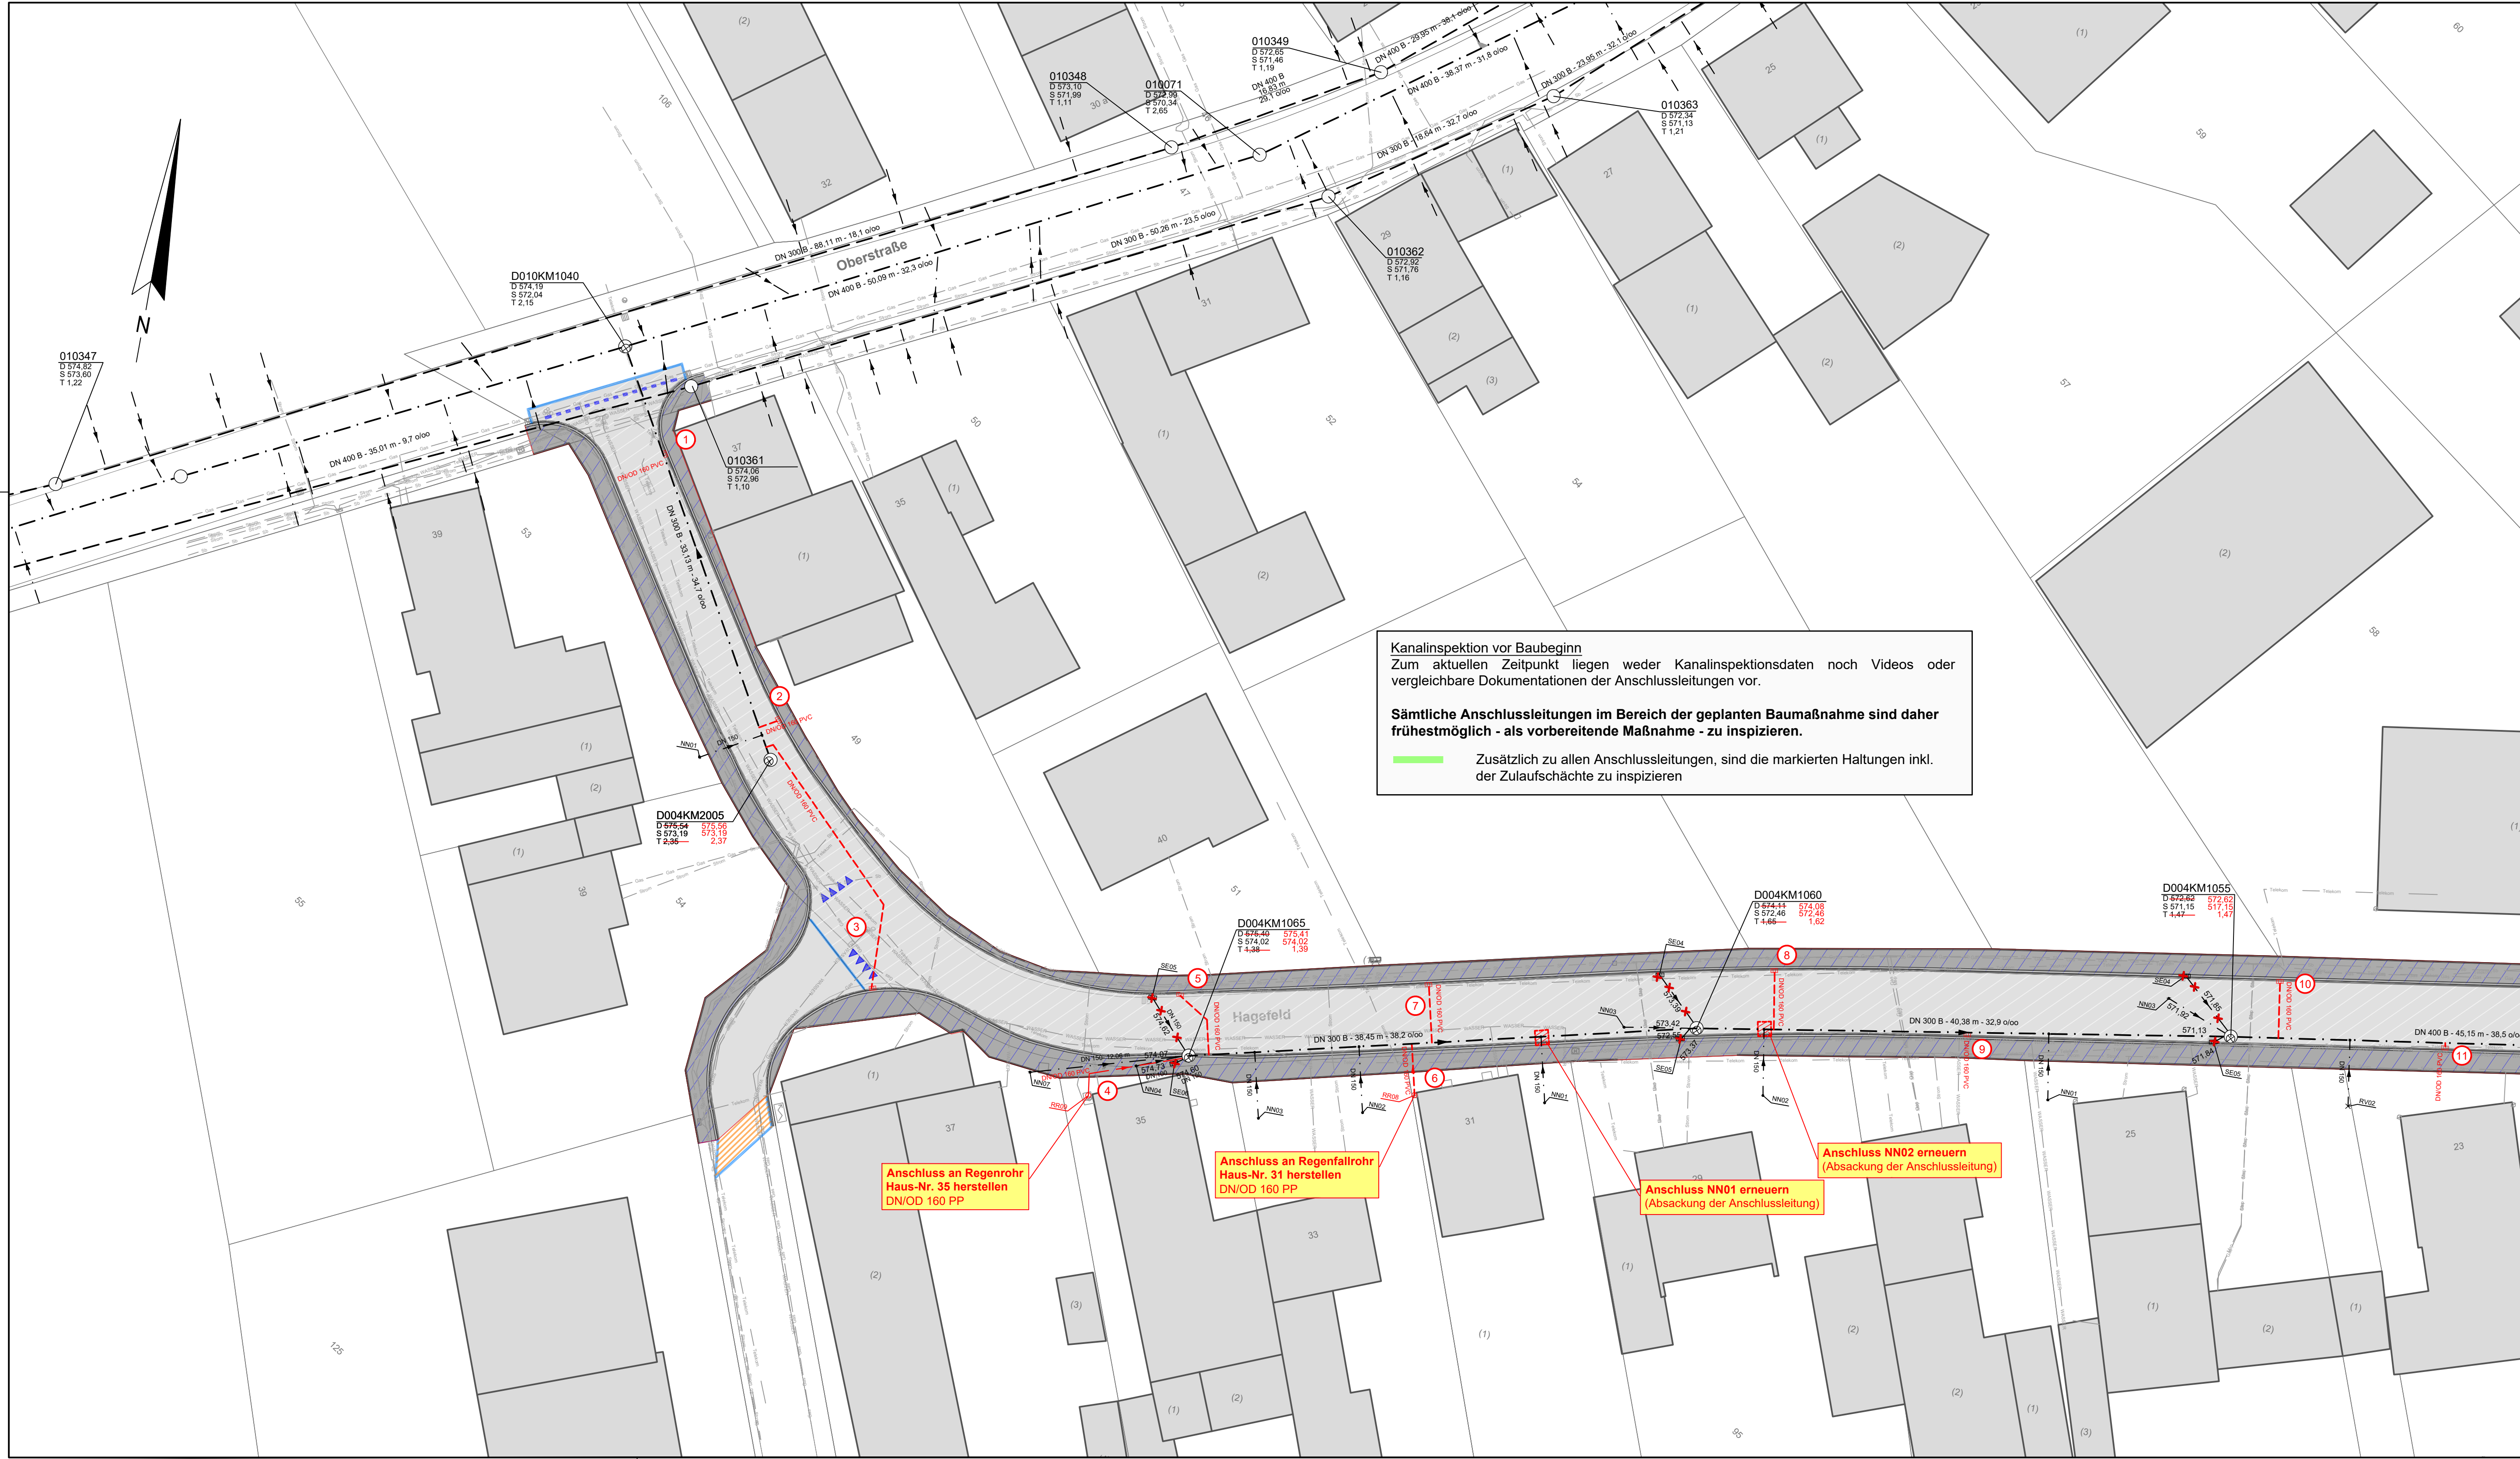

Kanalinspektion vor Baubeginn
Zum aktuellen Zeitpunkt liegen weder Kanalinspektionsdaten noch Videos oder vergleichbare Dokumentationen der Anschlussleitungen vor.

Sämtliche Anschlussleitungen im Bereich der geplanten Baumaßnahme sind daher frühestmöglich - als vorbereitende Maßnahme - zu inspizieren.

Zusätzlich zu allen Anschlussleitungen, sind die markierten Haltungen inkl. der Zulaufschächte zu inspizieren

Anschluss an Regenrohr
DN/OD 160 PP

Anschluss an Regenfallrohr
Haus-Nr. 31 herstellen
DN/OD 160 PP

Anschluss NN01 erneuern
(Absackung der Anschlussleitung)

Anschluss NN02 erneuern
(Absackung der Anschlussleitung)

Zeichenerklärung und Hinweise

Planung - Kanalsanierung (offene Bauweise)

- D004KR1010n
D 559,41
S 557,51
T 1,90
gepl. Schacht mit Bezeichnung, Schachtnummer Deckel-, Sohlordinate und Schachtiefe
- Regenwasserkanal mit Haltungsänge, Durchmesser, Material, Gefälle und Fließrichtung
- Mischwasserkanal mit Haltungsänge, Durchmesser, Material, Gefälle und Fließrichtung
- RW-Anschlussleitung mit Durchmesser, Material und Nummerierung
- MW-Anschlussleitung mit Durchmesser, Material und Nummerierung
- D004KM1005
D 559,41
S 555,95
T 2,54
gepl. Deckelhöhe in rot (nur informativ)
Für die Endausbauhöhe ist der separate **Deckenhöhenplan maßgebend**.
- Straßenablauf 30/50, Anschlussleitung DN/OD 160 PVC
- Stilllegung (Rückbau) Stilllegung (verdämmen)
- offene (Teil-) Erneuerung / Kleinbaugrube
- Verbaugrenzen Kanalgraben

Planung - Straßenplanung (temporäre Darstellung)

Die Darstellung der Straßenplanung dient nur der Orientierung. Maßgebend für den Straßenbau sind die Ausführungspläne "Straßenbau".

Bestand

- Regenwasser
- Mischwasser
- D004KM1035
D 400,35
S 590,75
T 0,60
Schacht mit Schachtnummer Deckel-, Sohlordinate und Schachtiefe
- Hauptkanal mit Haltungsänge, Durchmesser, Material, Gefälle und Fließrichtung
- Anschlussleitung
- Stromleitung (Mittelspannung MSP)
- Strom
- Straßenbeleuchtung
- Gasleitung
- Fernmeldeleitung (Telekom)
- Wasserleitung

Kanalbestand:
Der Kanalbestand wurde aus dem Kanalbestandsplan der Gemeinde Schleiden mit Stand vom 27.02.2024 übernommen.

Versorgungsleitungen:
Die Eintragung der Versorgungsleitungen dient der unverbindlichen Unterrichtung und entbindet bei Kanalbaumaßnahmen nicht von der Verpflichtung, sich über Lage, Tiefe und Vollständigkeit der tatsächlich vorhandenen Leitungen bei den zuständigen Stellen zu erkundigen! Insbesondere sind die stillgelegten Leitungen und Kabel der RWE Power nicht eingetragen!

Die Eintragung der Grundstücksgrenzen sowie der Bauwerke ist auf dem Katasterplan teilweise unterschiedlich zu den Eintragungen der Pläne der Versorgungsträger. Eventuelle Ungenauigkeiten bei der Eintragung der Versorgungsleitungen sind diesbezüglich nicht auszuschließen!

Bauausführung:
Alle Maße und Höhenangaben sind an Ort und Stelle verantwortlich zu prüfen!
Unstimmigkeiten sind mit der Bauleitung zu klären!


Vermessung	
Die tachymetrische Vermessung wurde vom Vermessungsbüro TCGIS am 10 April 2025 durchgeführt.	
LAGEBEZUGSSYSTEM: UTM-Zone 32 - D ETRS89	HÖHENBEZUGSSYSTEM: Normalhöhenull - NHN 2016

Katastergrundlage:
Das Kataster wurde am 14.05.2025 von der Stadt Schleiden übermittelt.
Ungenauigkeiten bei der tatsächlichen Lage der Grundstücksgrenzen sind nicht auszuschließen.

Hinweis Schachtabdeckungen:
Für sämtliche im Bereich der Fahrbahnerneuerung liegenden Abwasserschächte ist der Einbau einer einwählbaren Schachtabdeckungen vorgesehen. Detailangaben siehe Leistungsverzeichnis.

Für die geplanten Schachtdeckelhöhen ist die Endausbauhöhe gem. separatem **Deckenhöhenplan maßgebend**. Es ist vorab zu überprüfen, ob für den Endausbau eine Höhenanpassung mittels Ausgleichsringen o.Ä. erforderlich ist.

Hinweis Versorgungsleitungen und Straßenbeleuchtung:
Die Verlegung der neuen Beleuchtungsleitung, Trinkwasserleitung sowie der Glasfaserleitung und die Festlegung der Standorte der Beleuchtungsmasten sind mit der E-Regio, dem Oleftal Wasserverband und der Telekom abzustimmen.

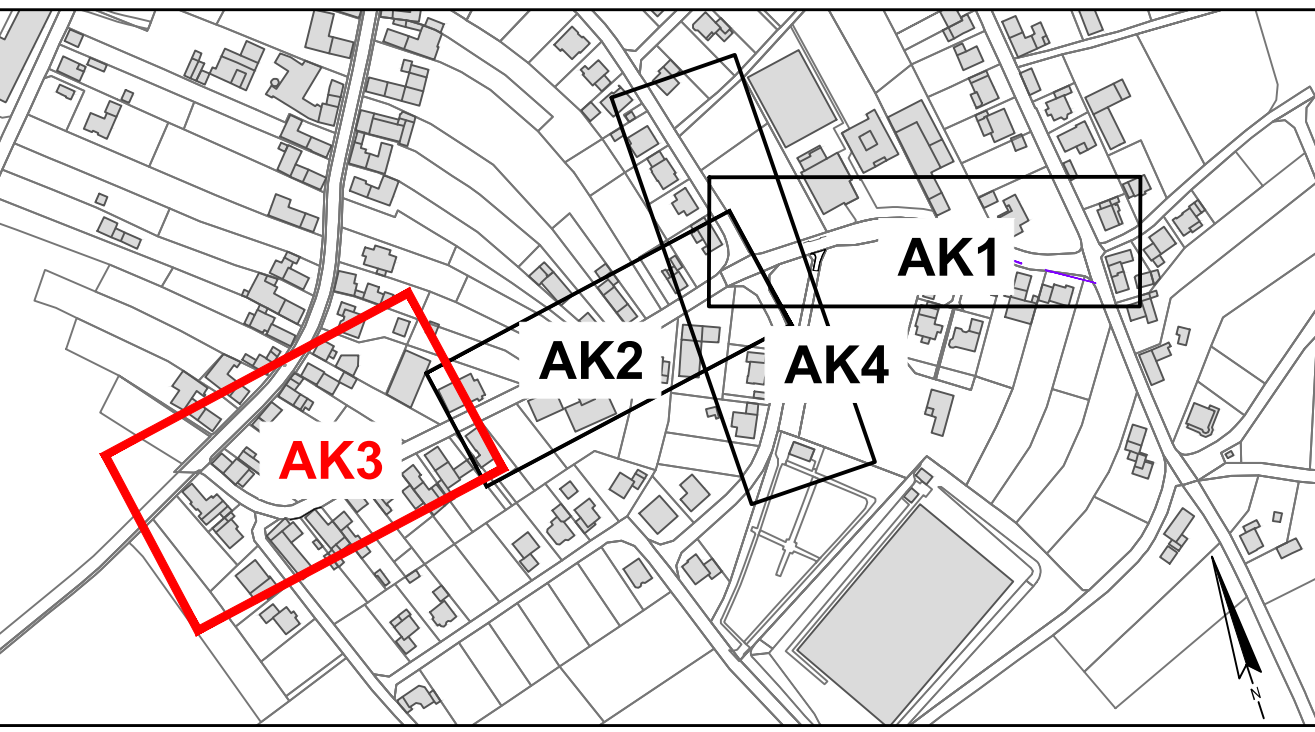

Die Gültigkeit dieser Planunterlage ist fortlaufend auf der zugehörigen Planausgangsliste zu prüfen!

Index	Änderung	gez.	bearb.	gepr.	Datum

Stadt Schleiden
Blankenheimer Straße 2
53937 Schleiden

Ingenieurbüro
H. Berg & Partner GmbH
Deutschland • Belgien • Luxemburg

Ausführungsplanung

Kanal- und Straßenerneuerung
Hagefeld in Dreilborn

gez.:	Schacht D.	Datum:	Juni 2026
bearb.:	Schacht D.	Proj.-Nr. AG:	-
gepr.:		Proj.-Nr.:	85002
Maßstab:		Blatt Nr.:	Index

1:250

AK3