
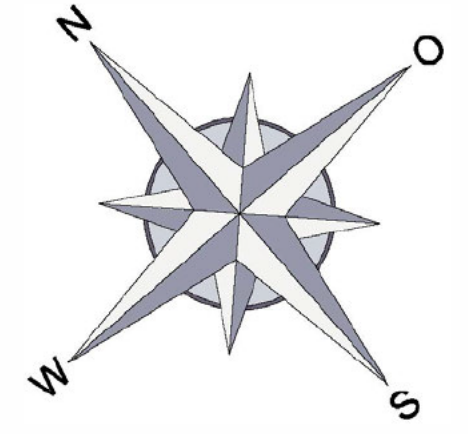


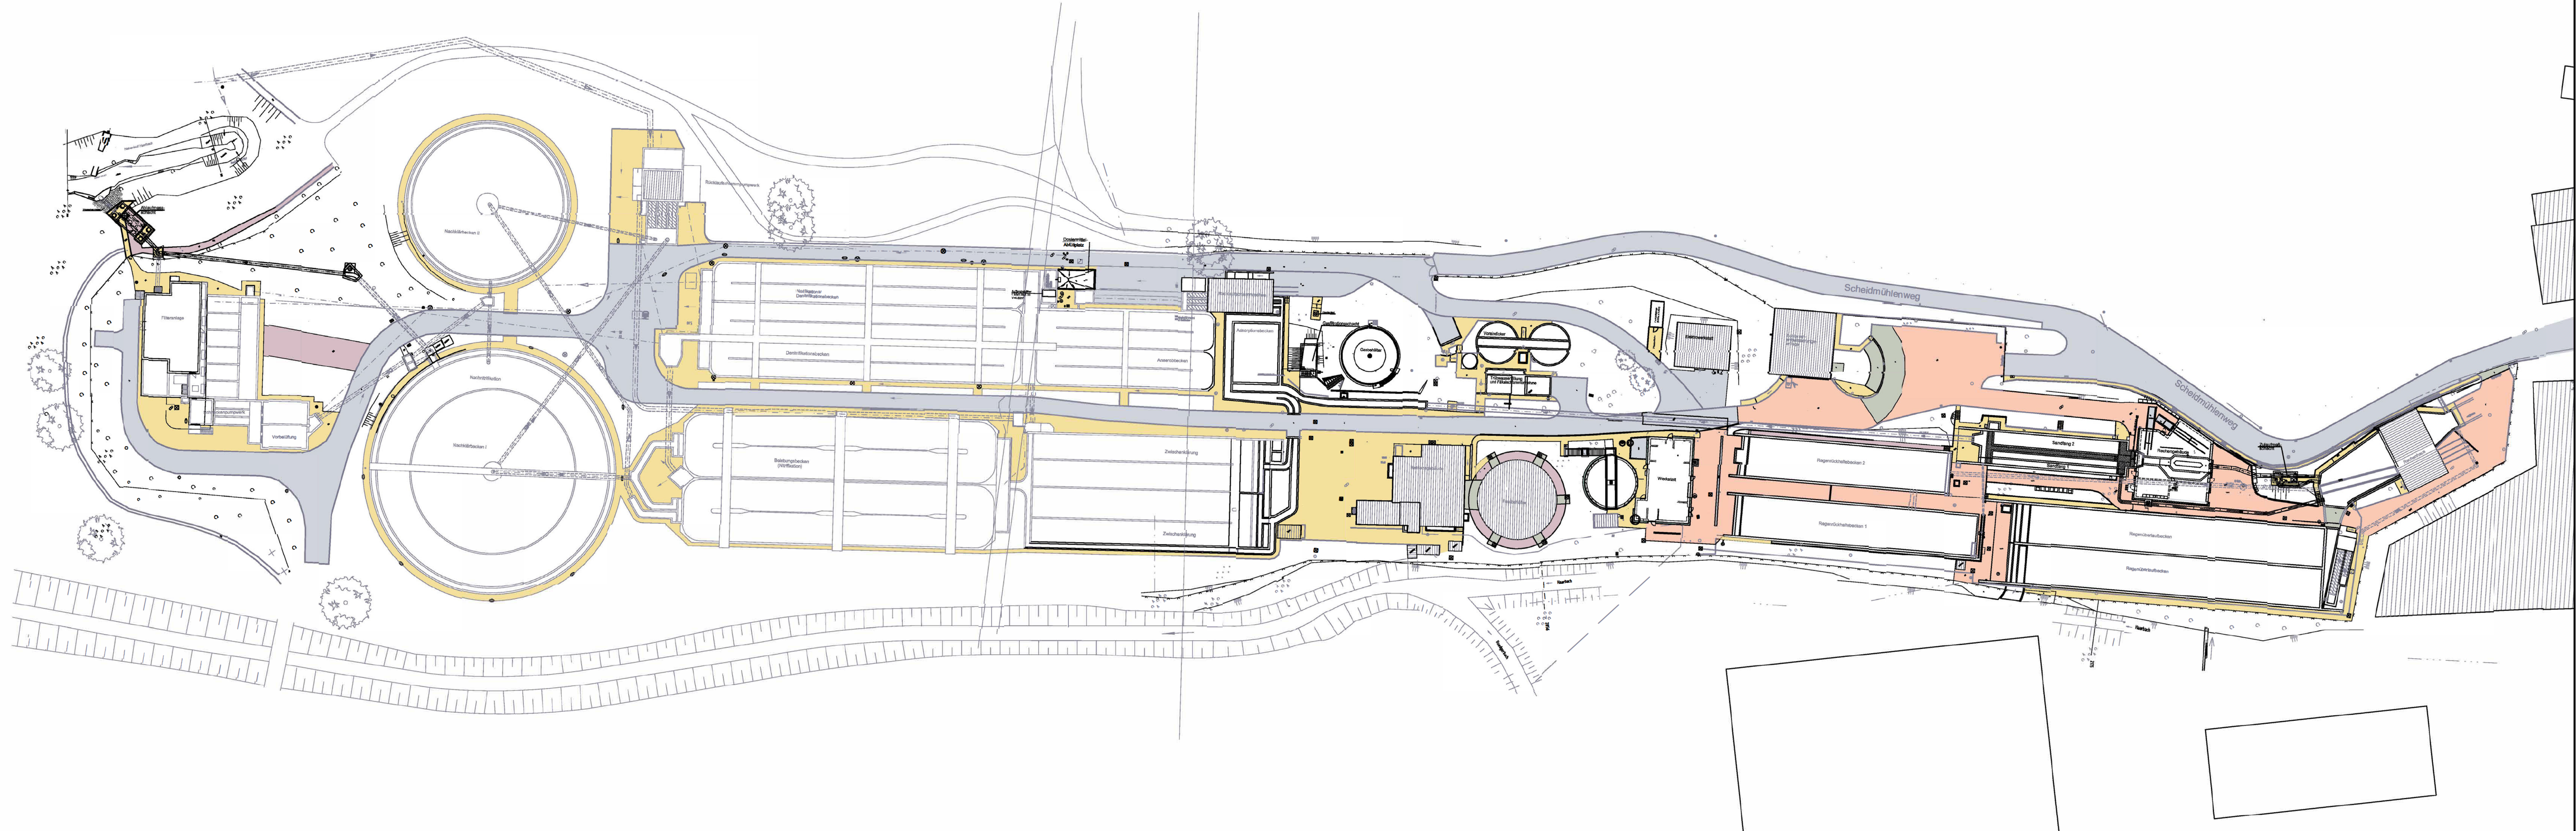

Hinweis:
Die Bestandsplanung umfasst nur die von der Baumaßnahme 2010 - 2011 betroffenen Bereiche.
Alle übrigen Bereiche sind nur nachrichtlich aus alten Planunterlagen übernommen.

Dieser Plan stimmt mit der Örtlichkeit überein!

	21.09.12	Originalfassung		Kl.	Sl.	
Index	Datum	Änderungs- und Ergänzungsvermerke	Bearbeitet	Gezeichnet	Geprüft	
Plattdatum	21.02.2013	Pfad- und Dateibezeichnung S:\Daten\10106\AutoCAD\DWG\Bestand\LP\9ALP000c.dwg				

	Projektname	Projektdatum

Kläranlage Eilendorf

Projekt	Kläranlage Eilendorf Stadt Aachen	Maßstab	1:500
Gewerk	Kläranlage	Zeichnung	LP 01
Stand	Bestandsplan		
Planart	Übersichtslageplan		
WVER		WVER	
DÜREN, DEN		DÜREN, DEN	