

Westansicht

Nordansicht










Ostansicht

Südansicht

Schnitt A-A

Schnitt B-B

Schnitt D-D

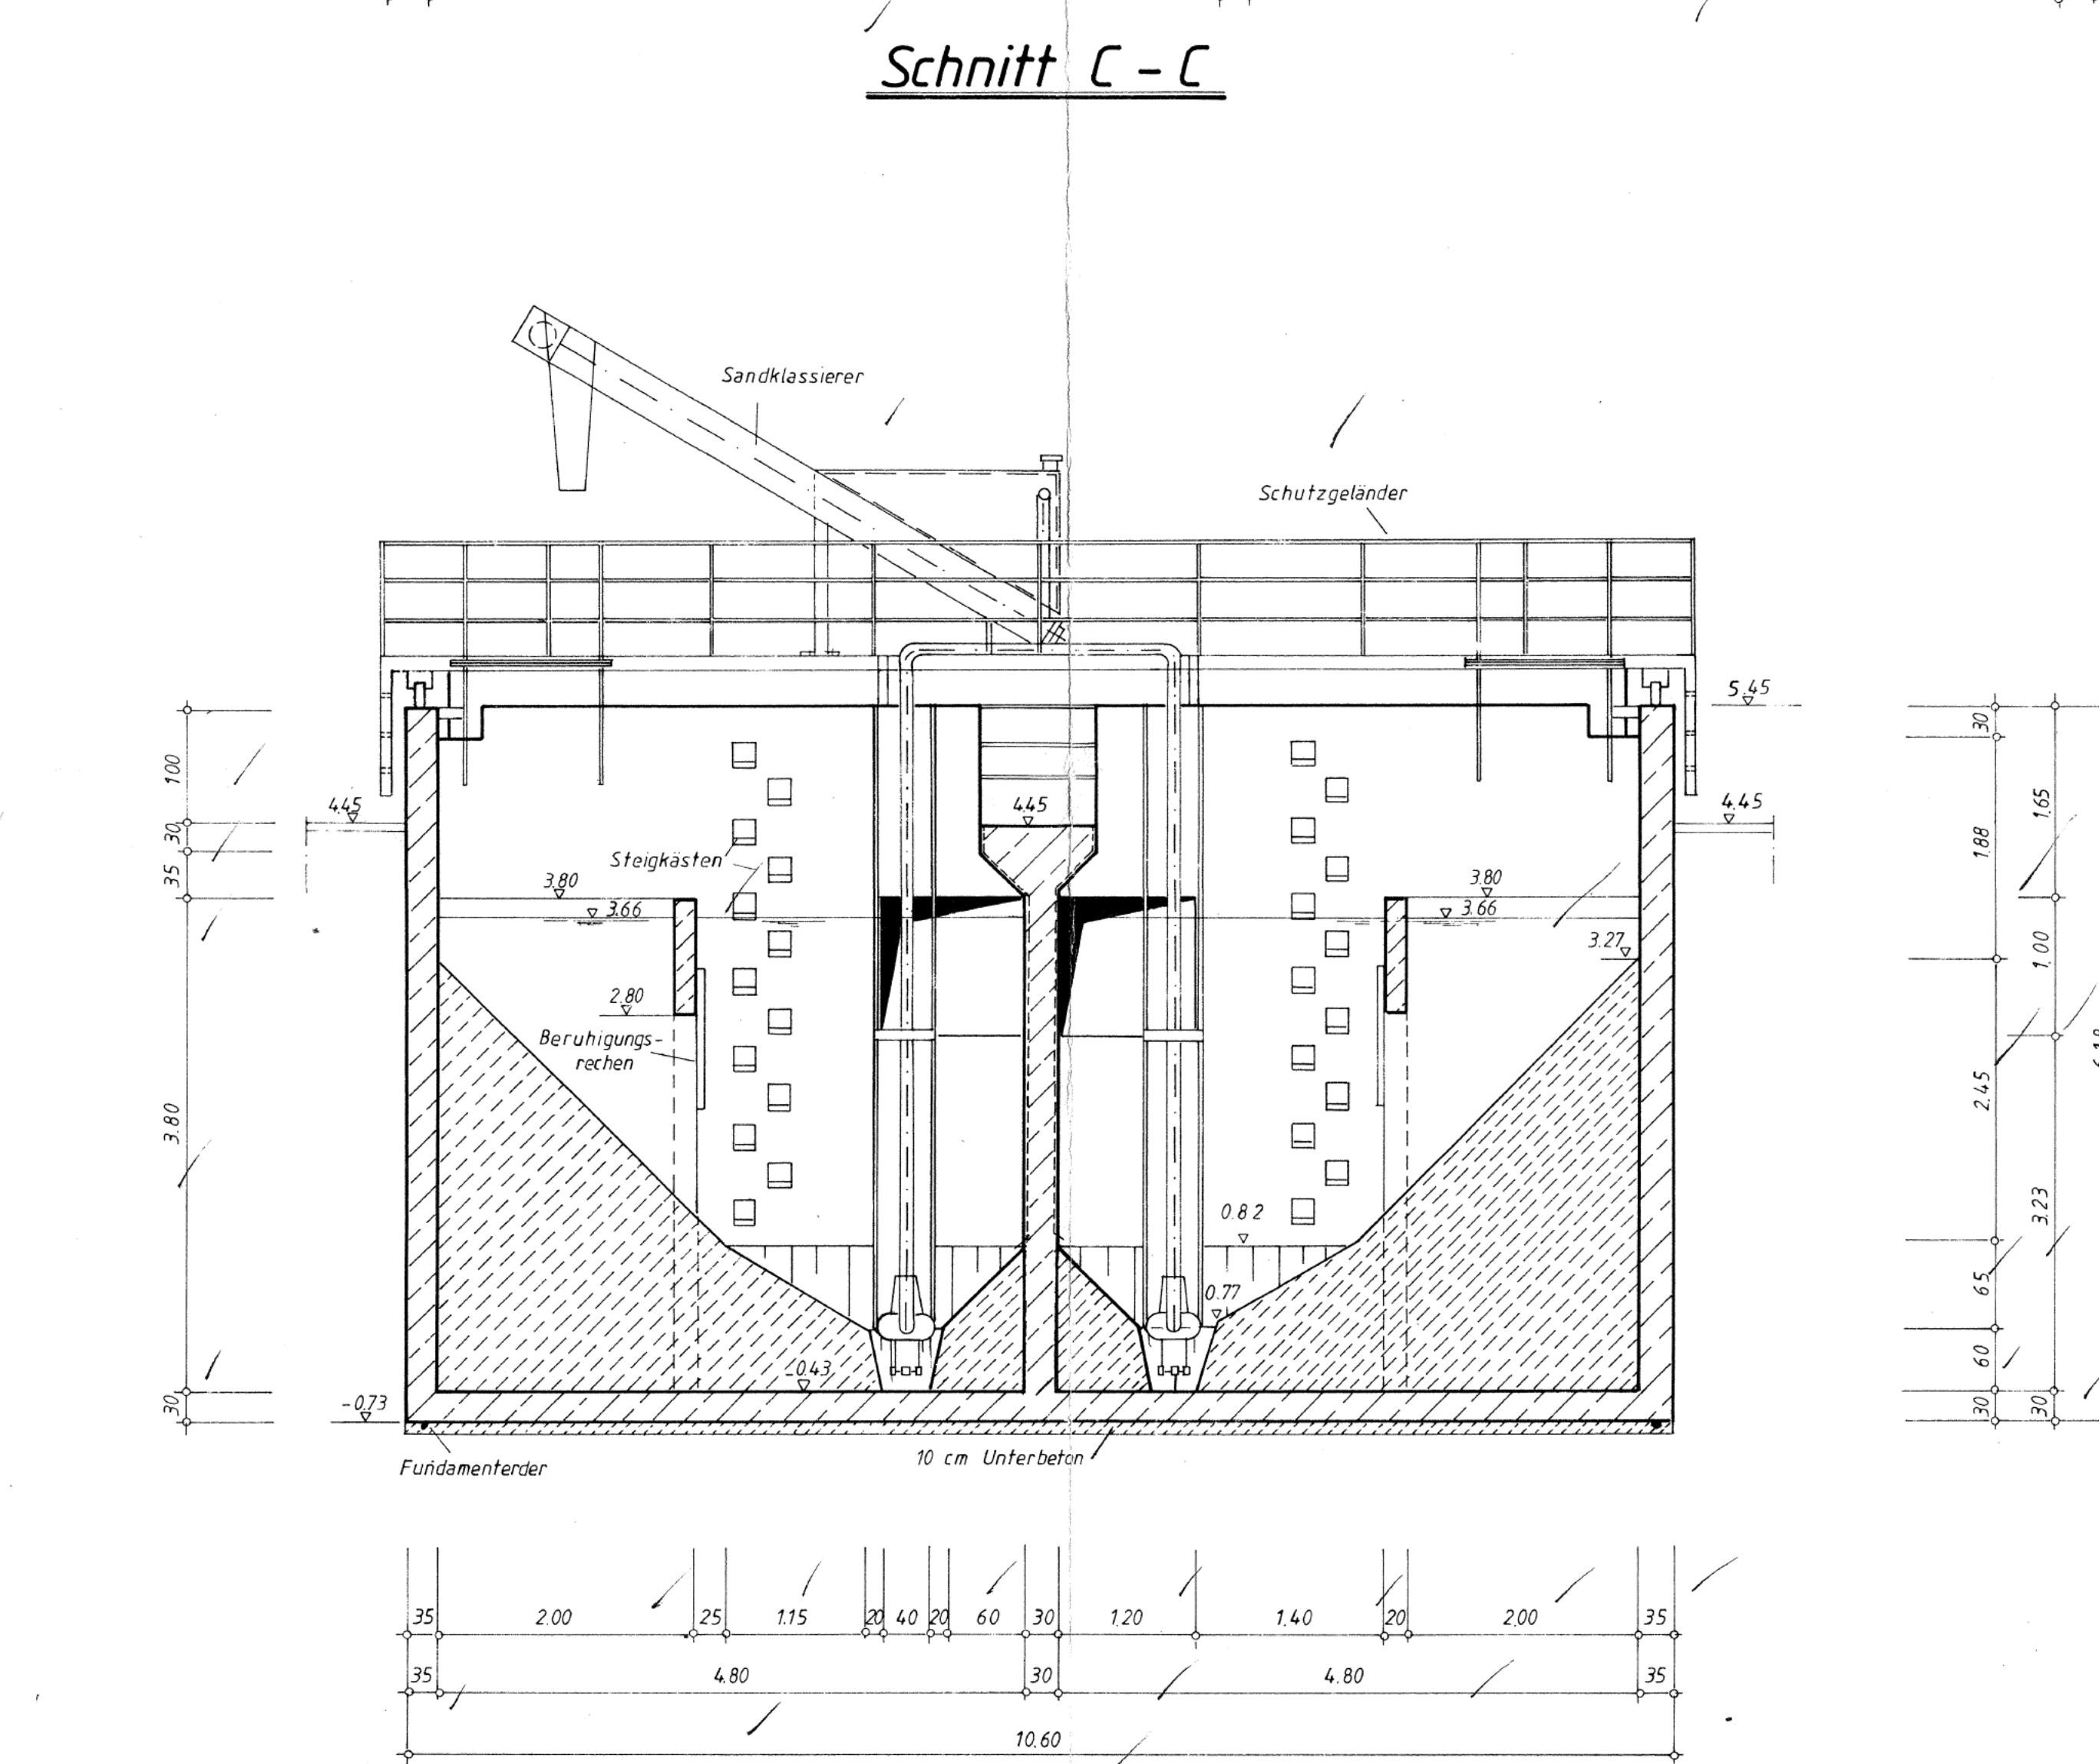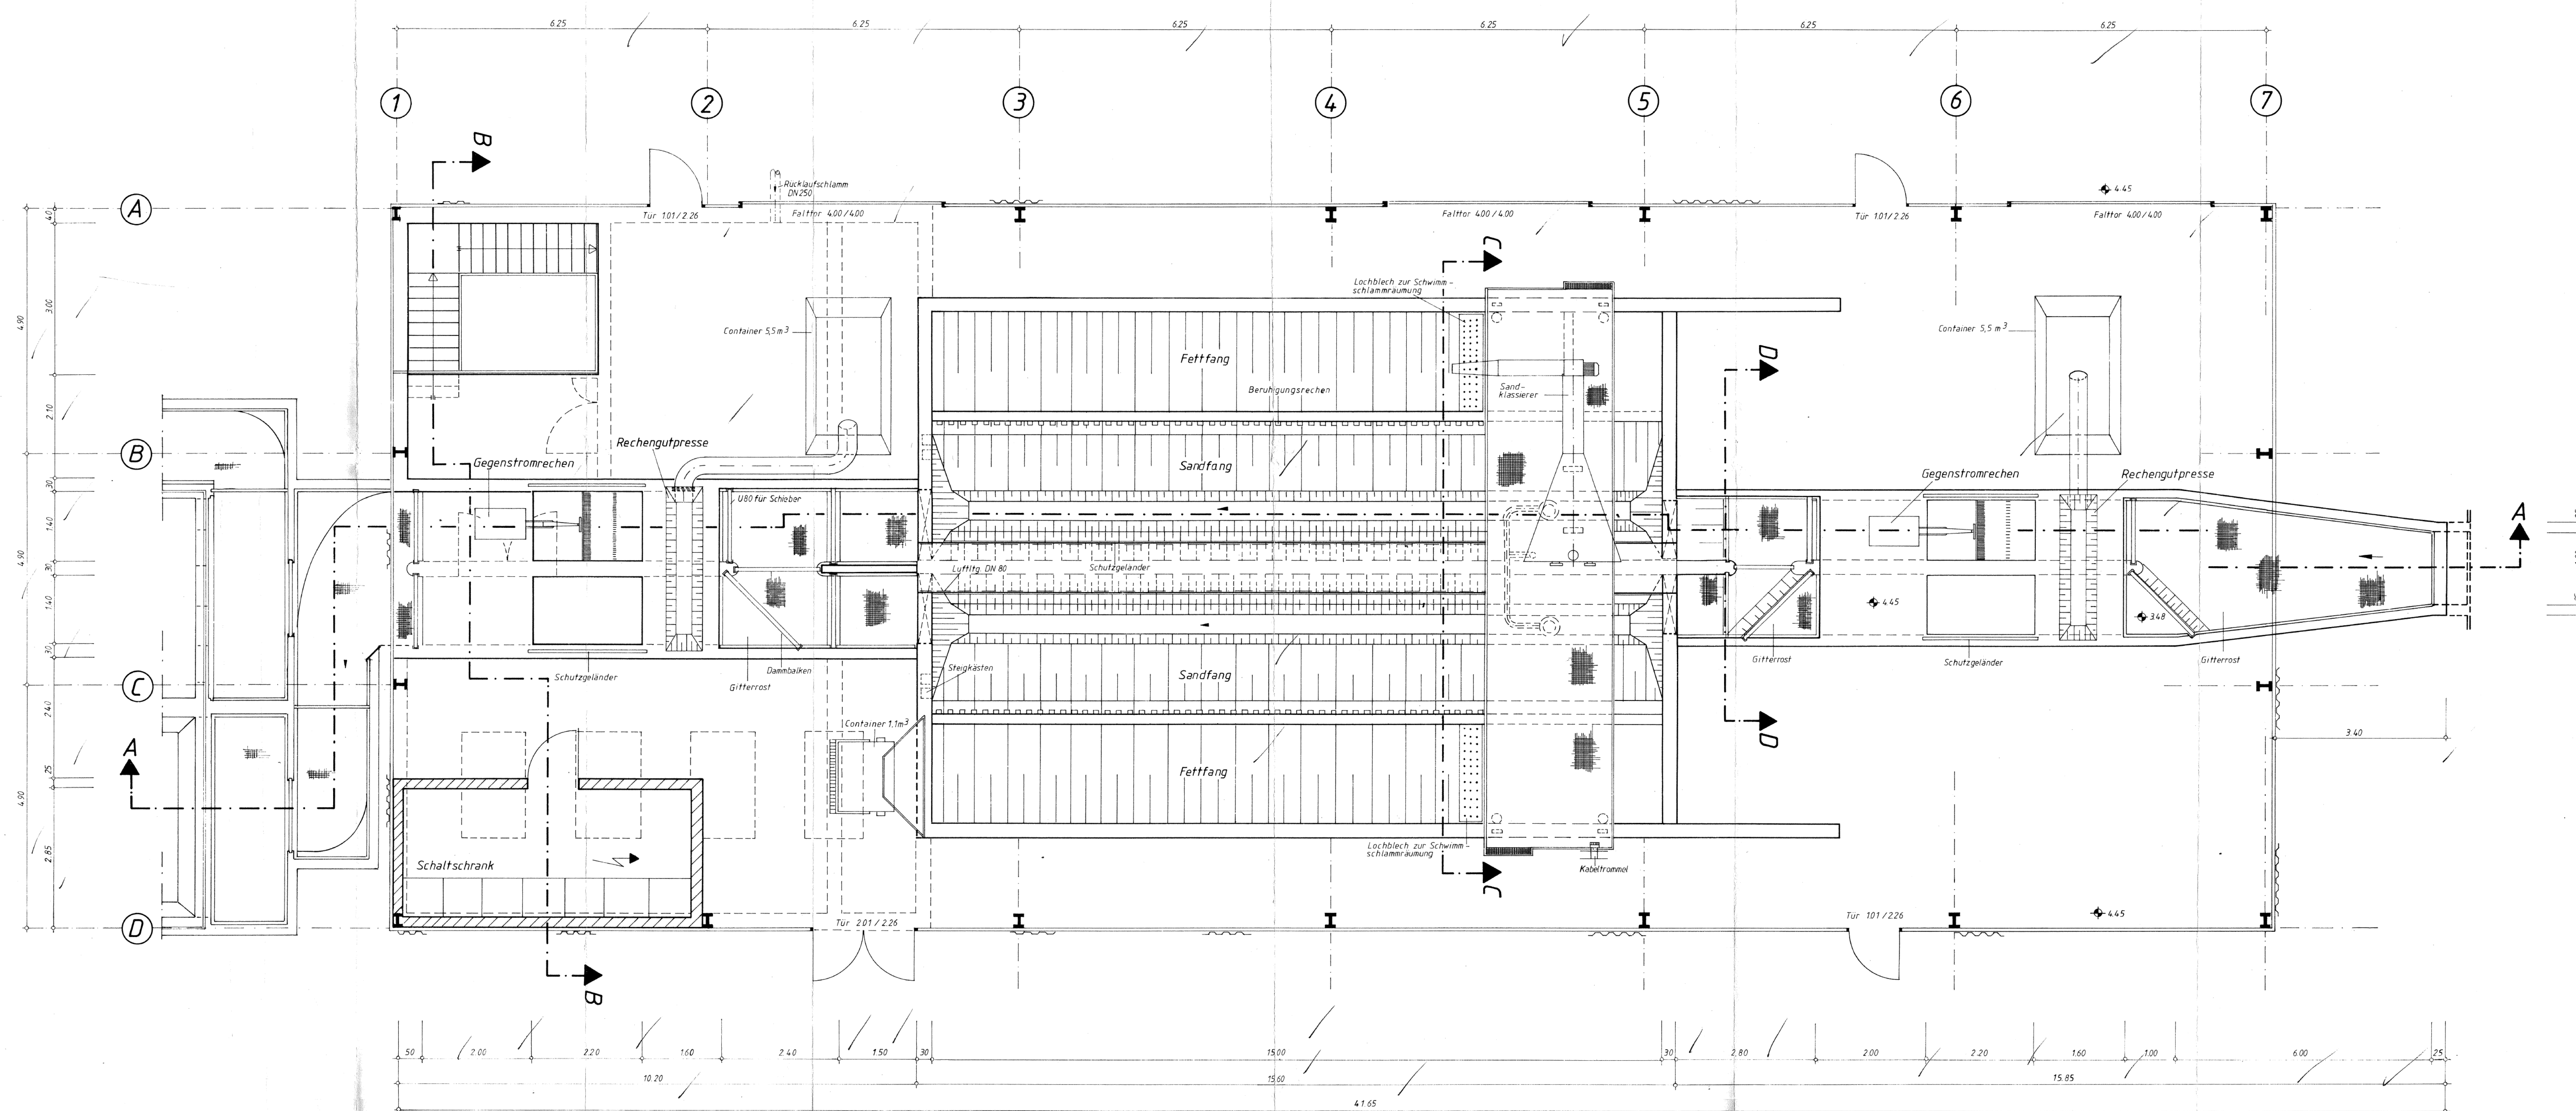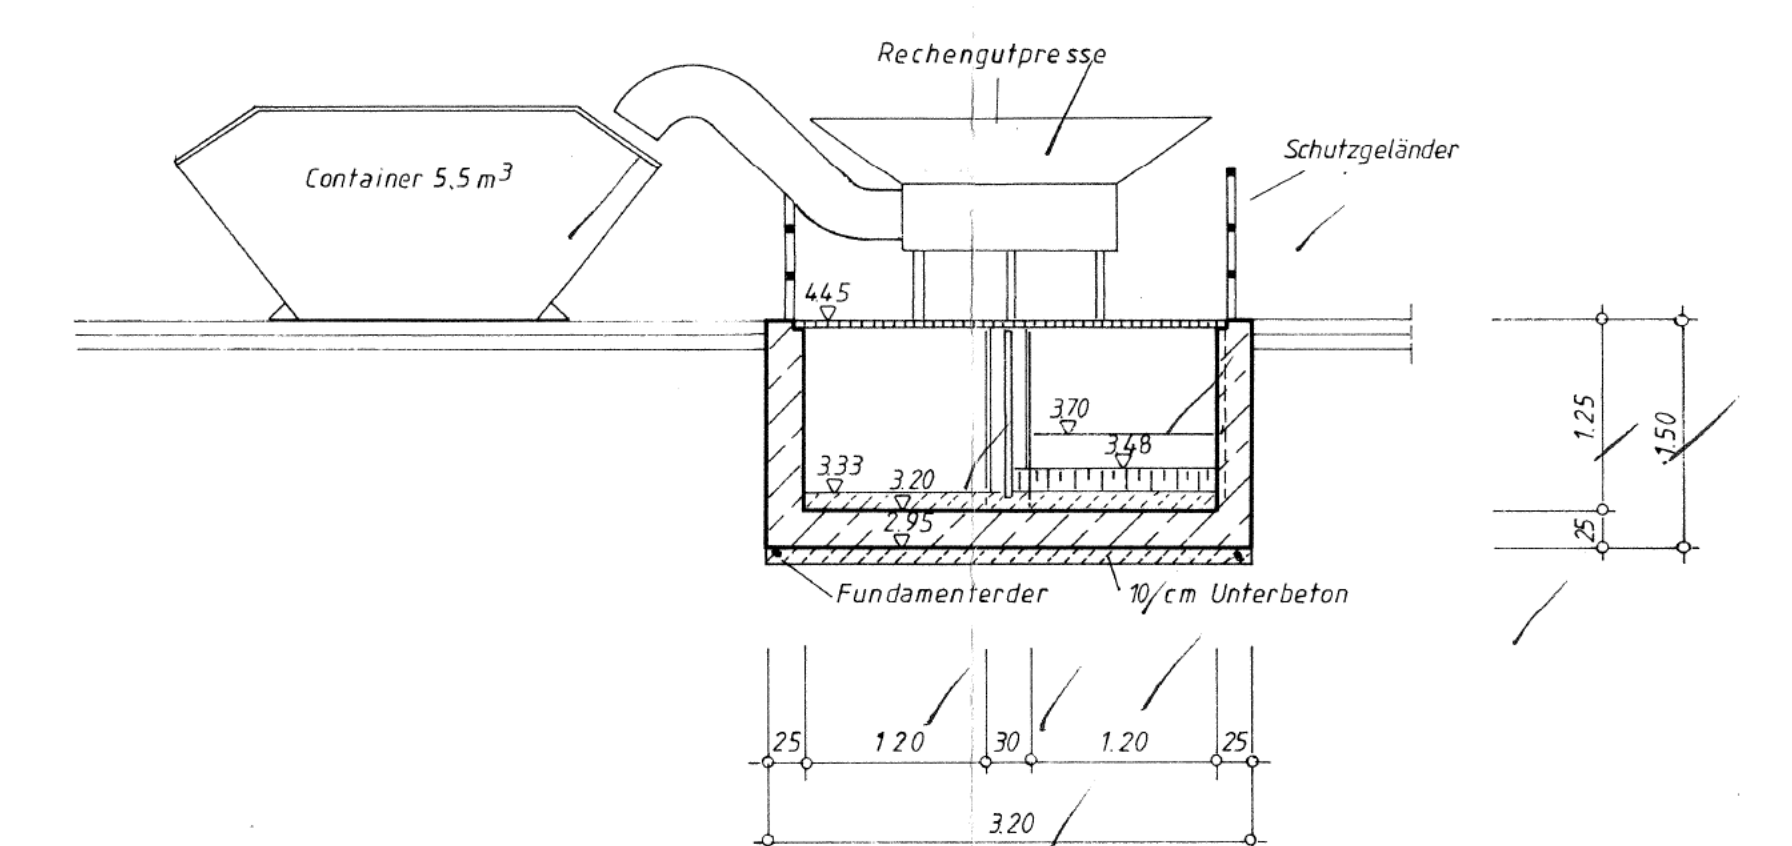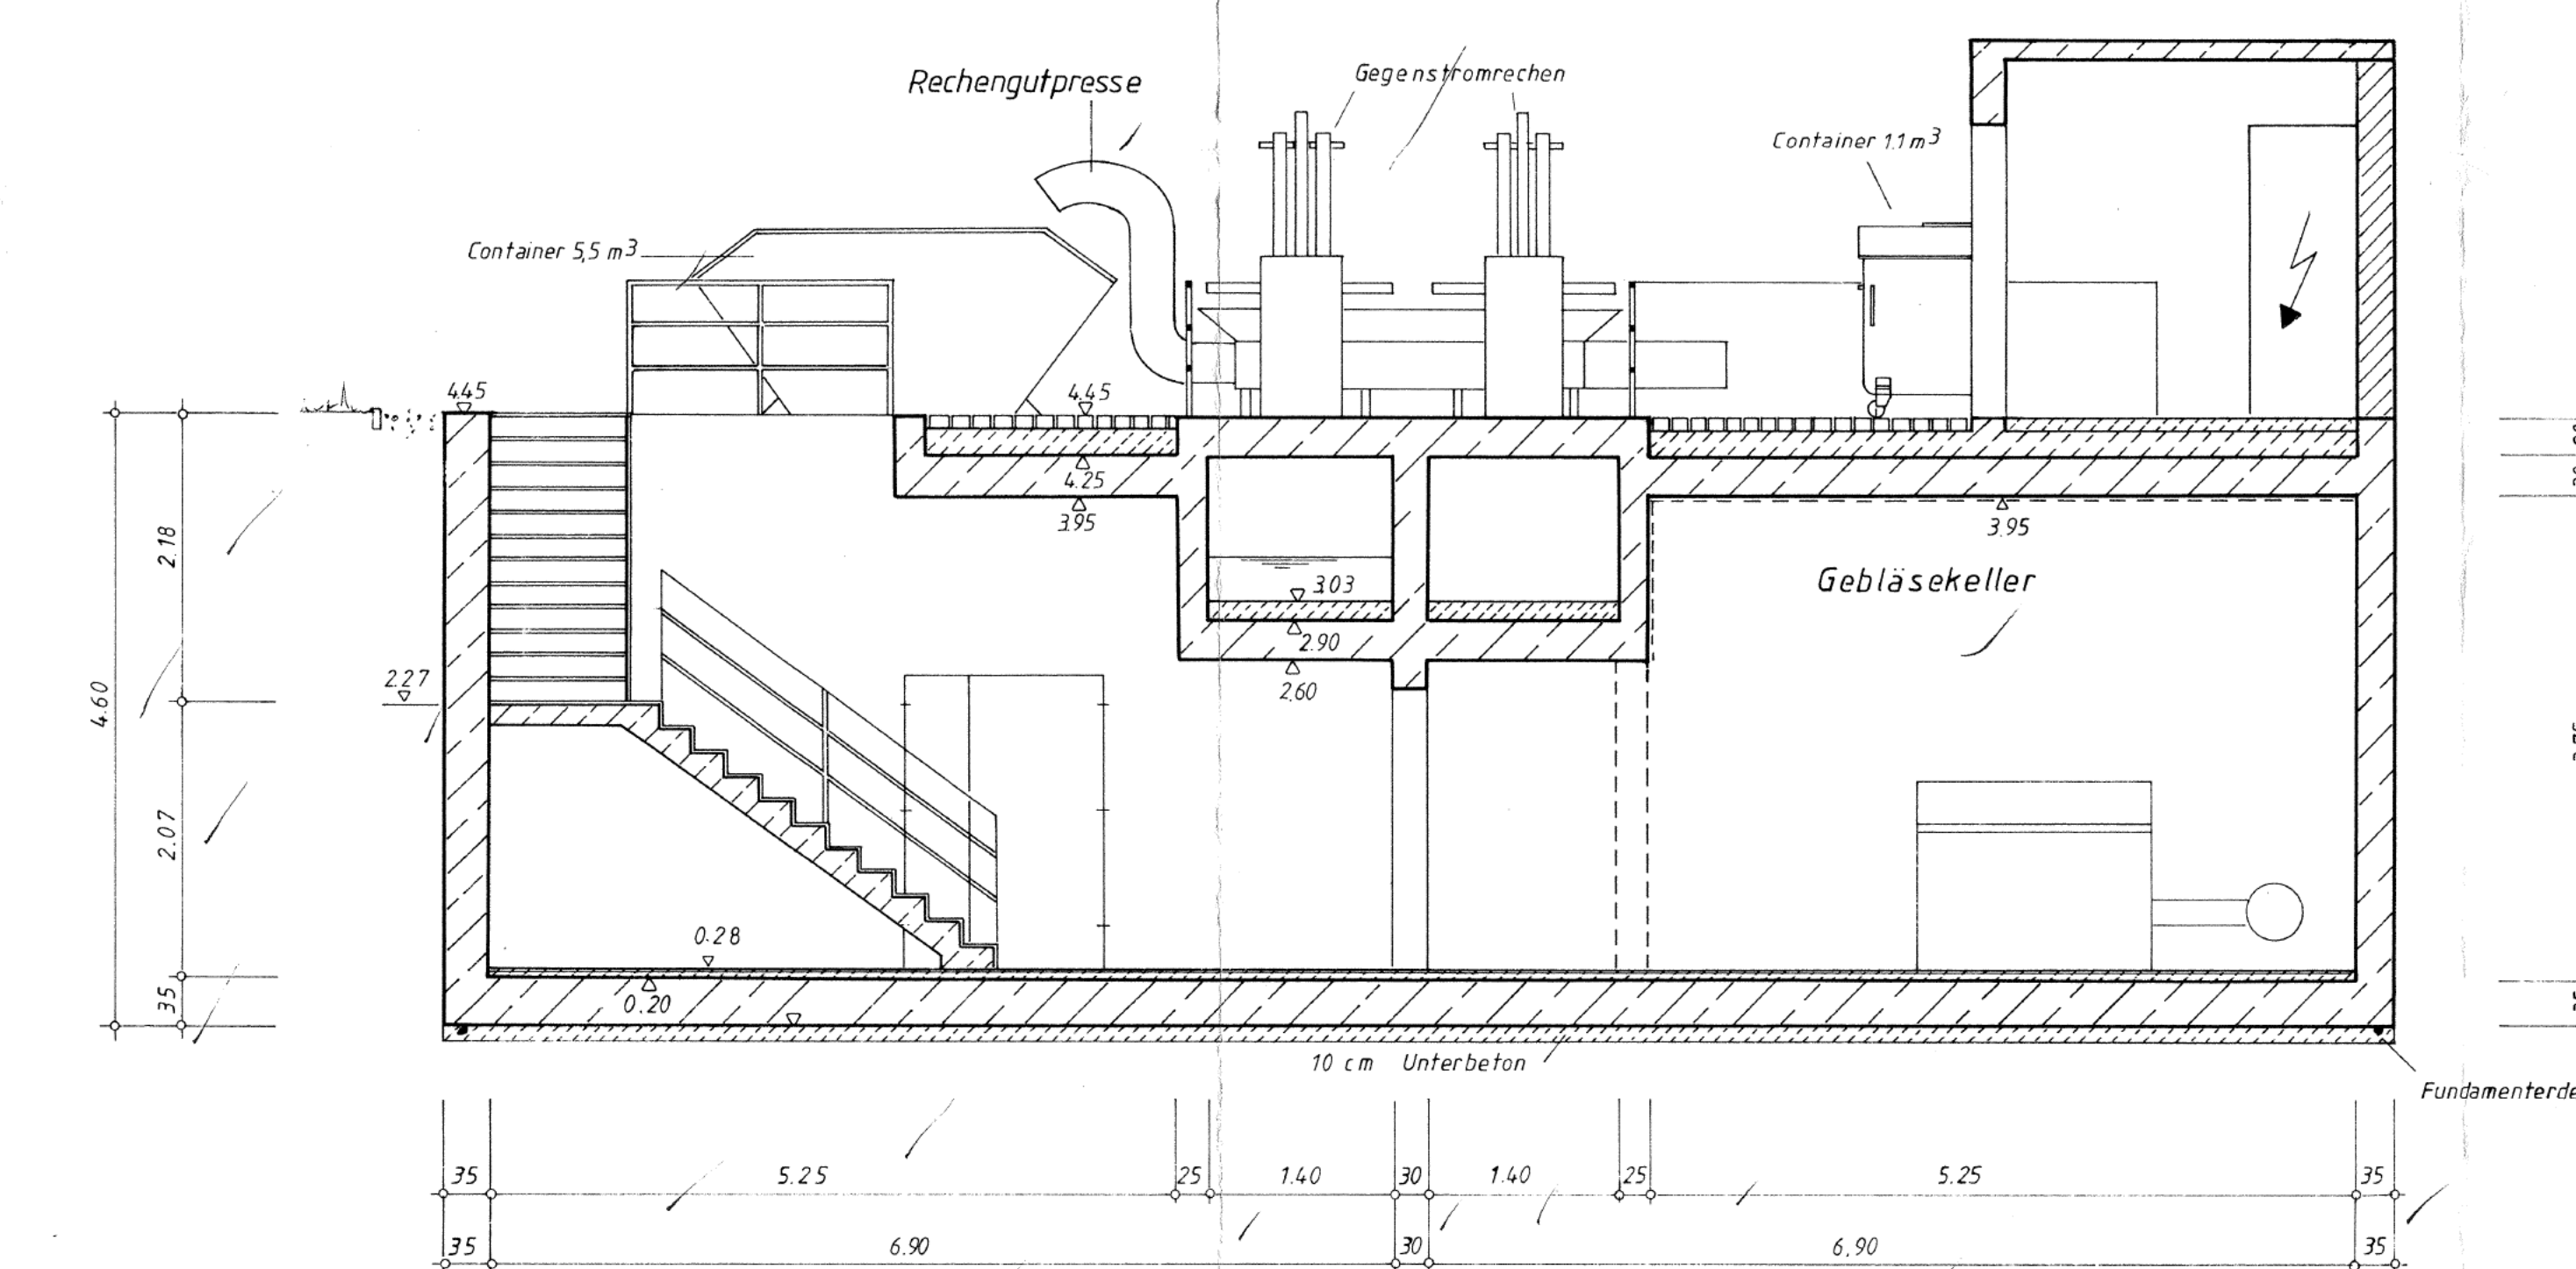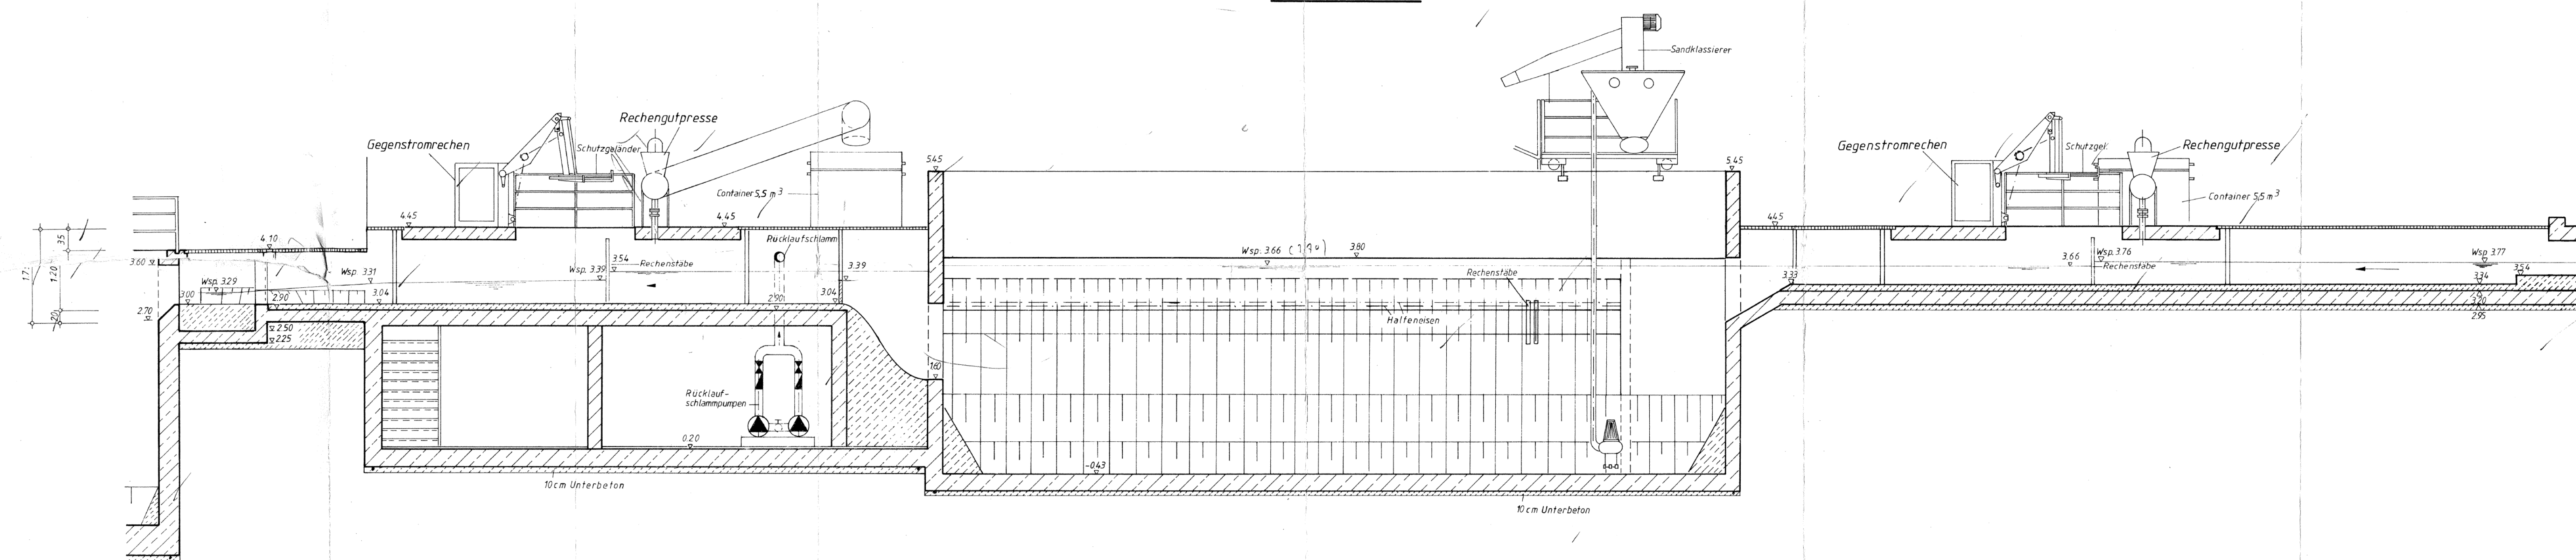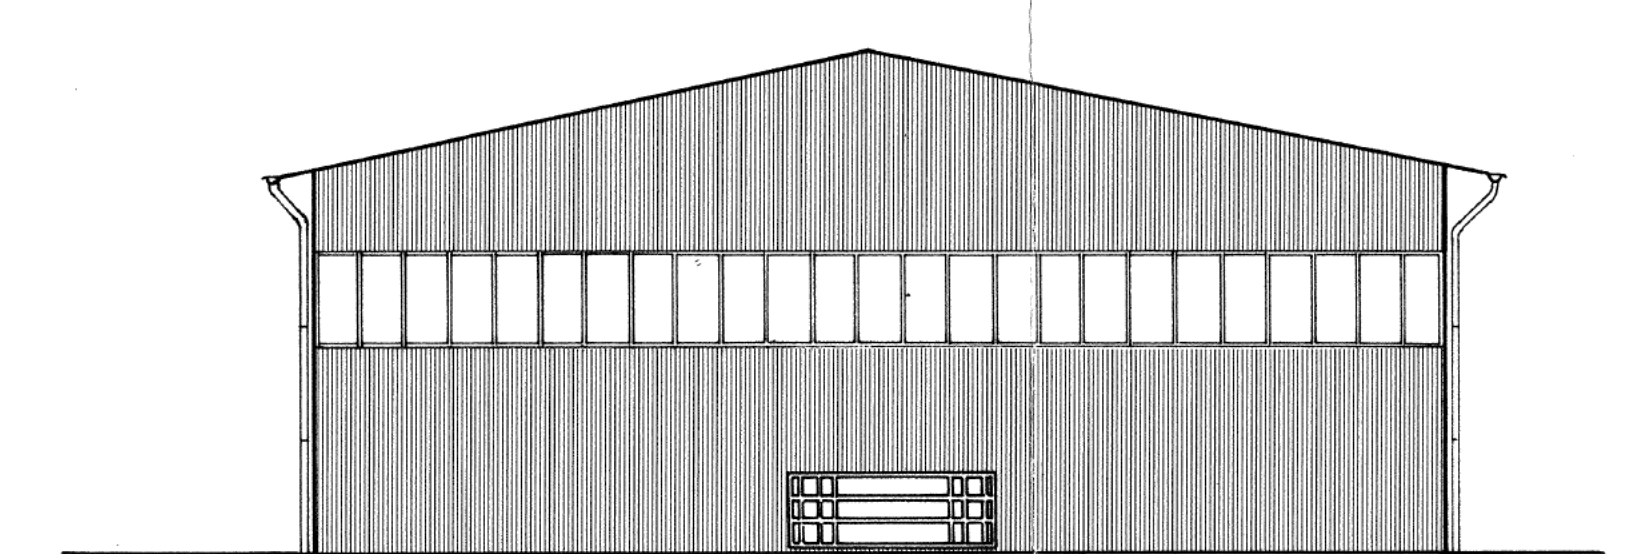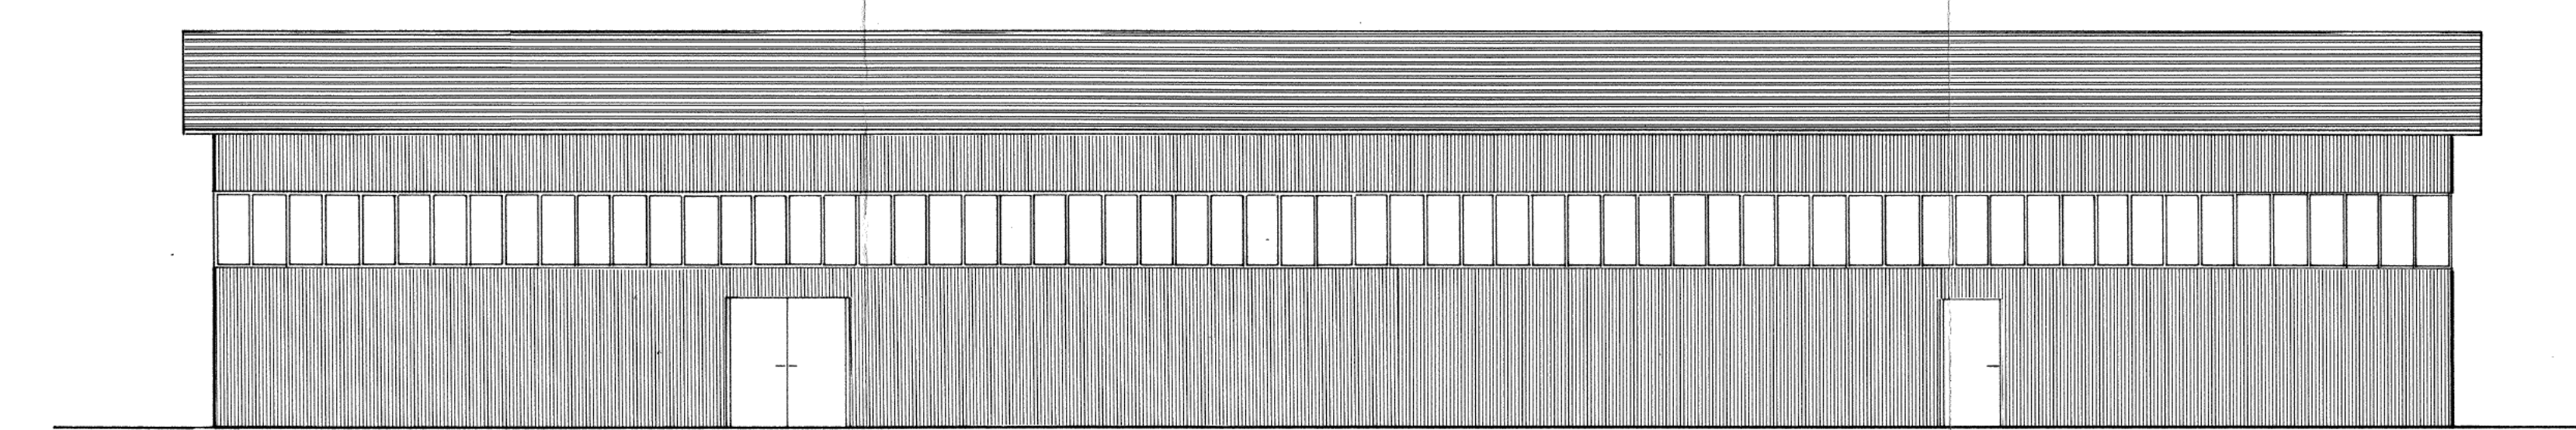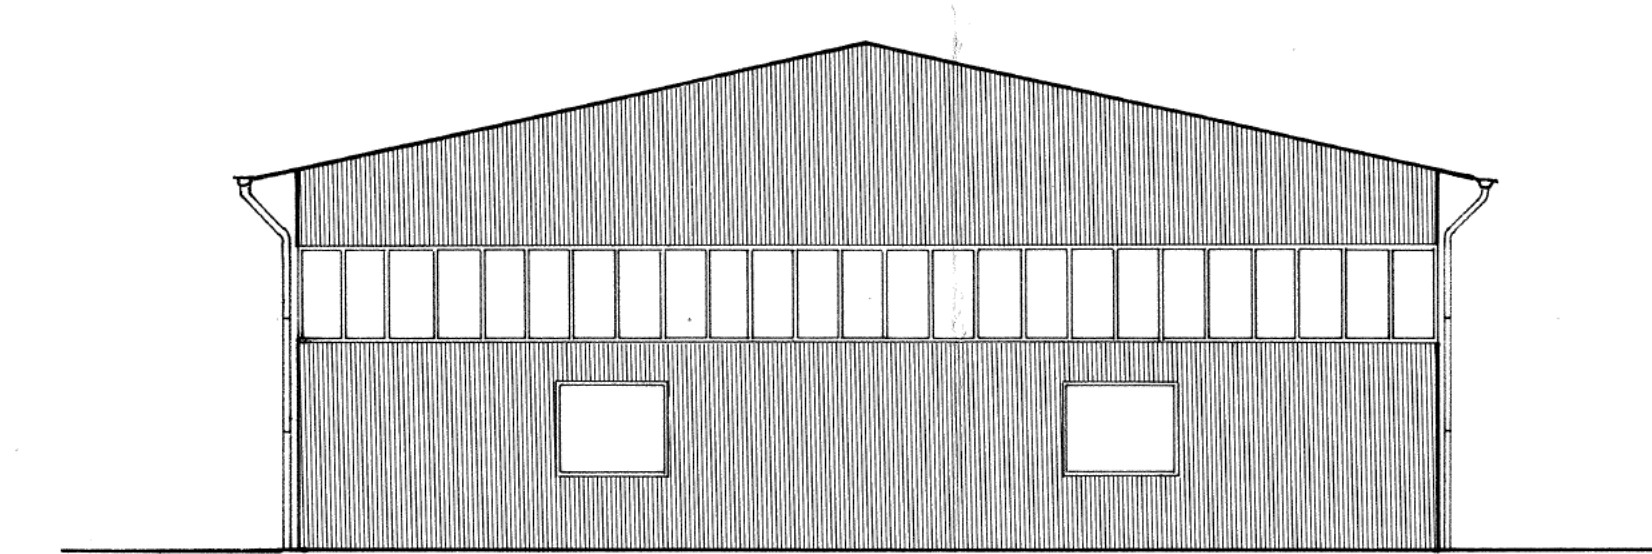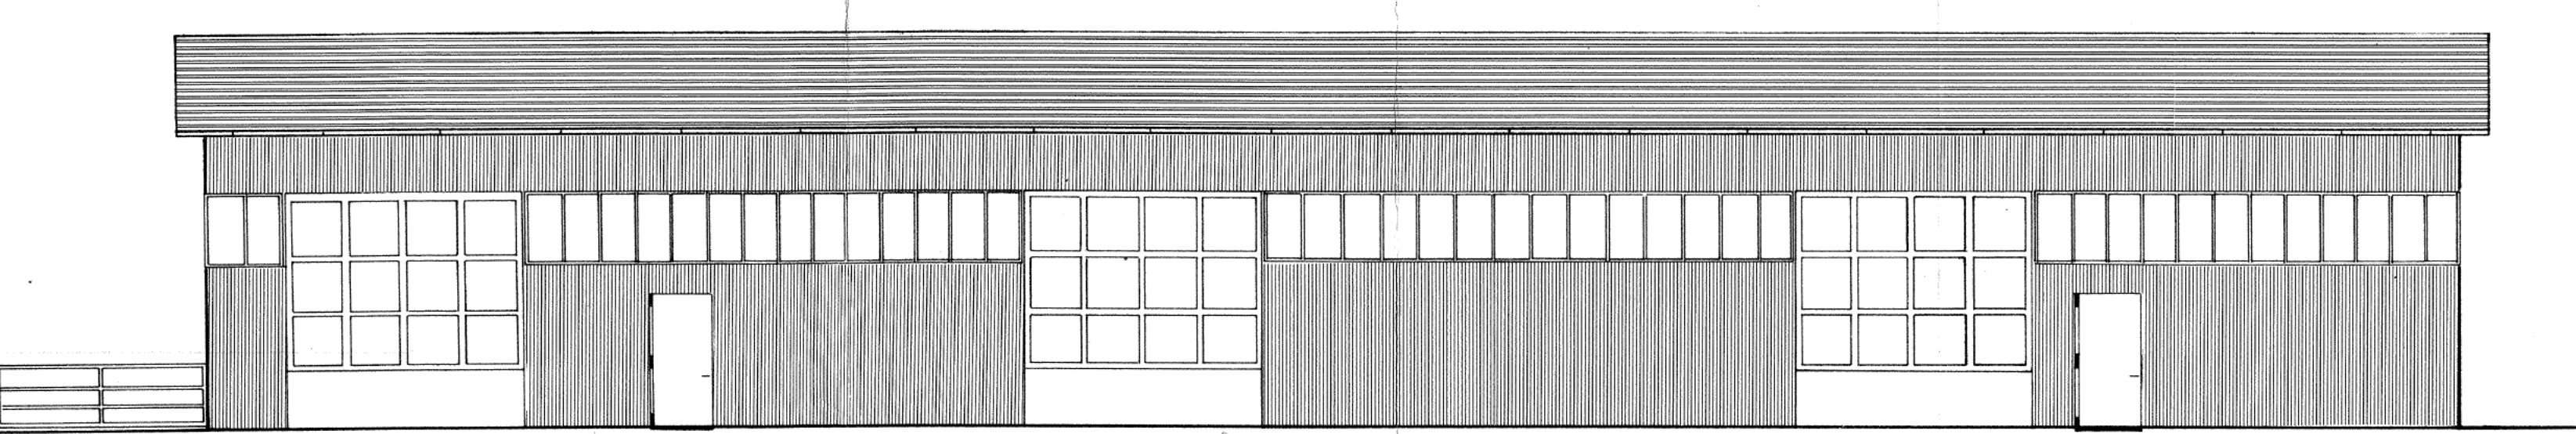

Prüf- und Genehmigungsvermerk

Gepr. Bitt
 Alsdorf, den 11. April 1988
 Staatliches Amt
 C. 17
 K. 17
 K. 17

Alsdorf, den 28. April 1988
 Die Antragsstellerin:
 K. 17

Stadt Alsdorf / Kreis Aachen
 Maßnahme: Kläranlage Alsdorf-Bettendorf
 Bezeichnung: Einlaufgruppe

Maßstab 1:50 Z-Nr.: 10712 Blatt 7