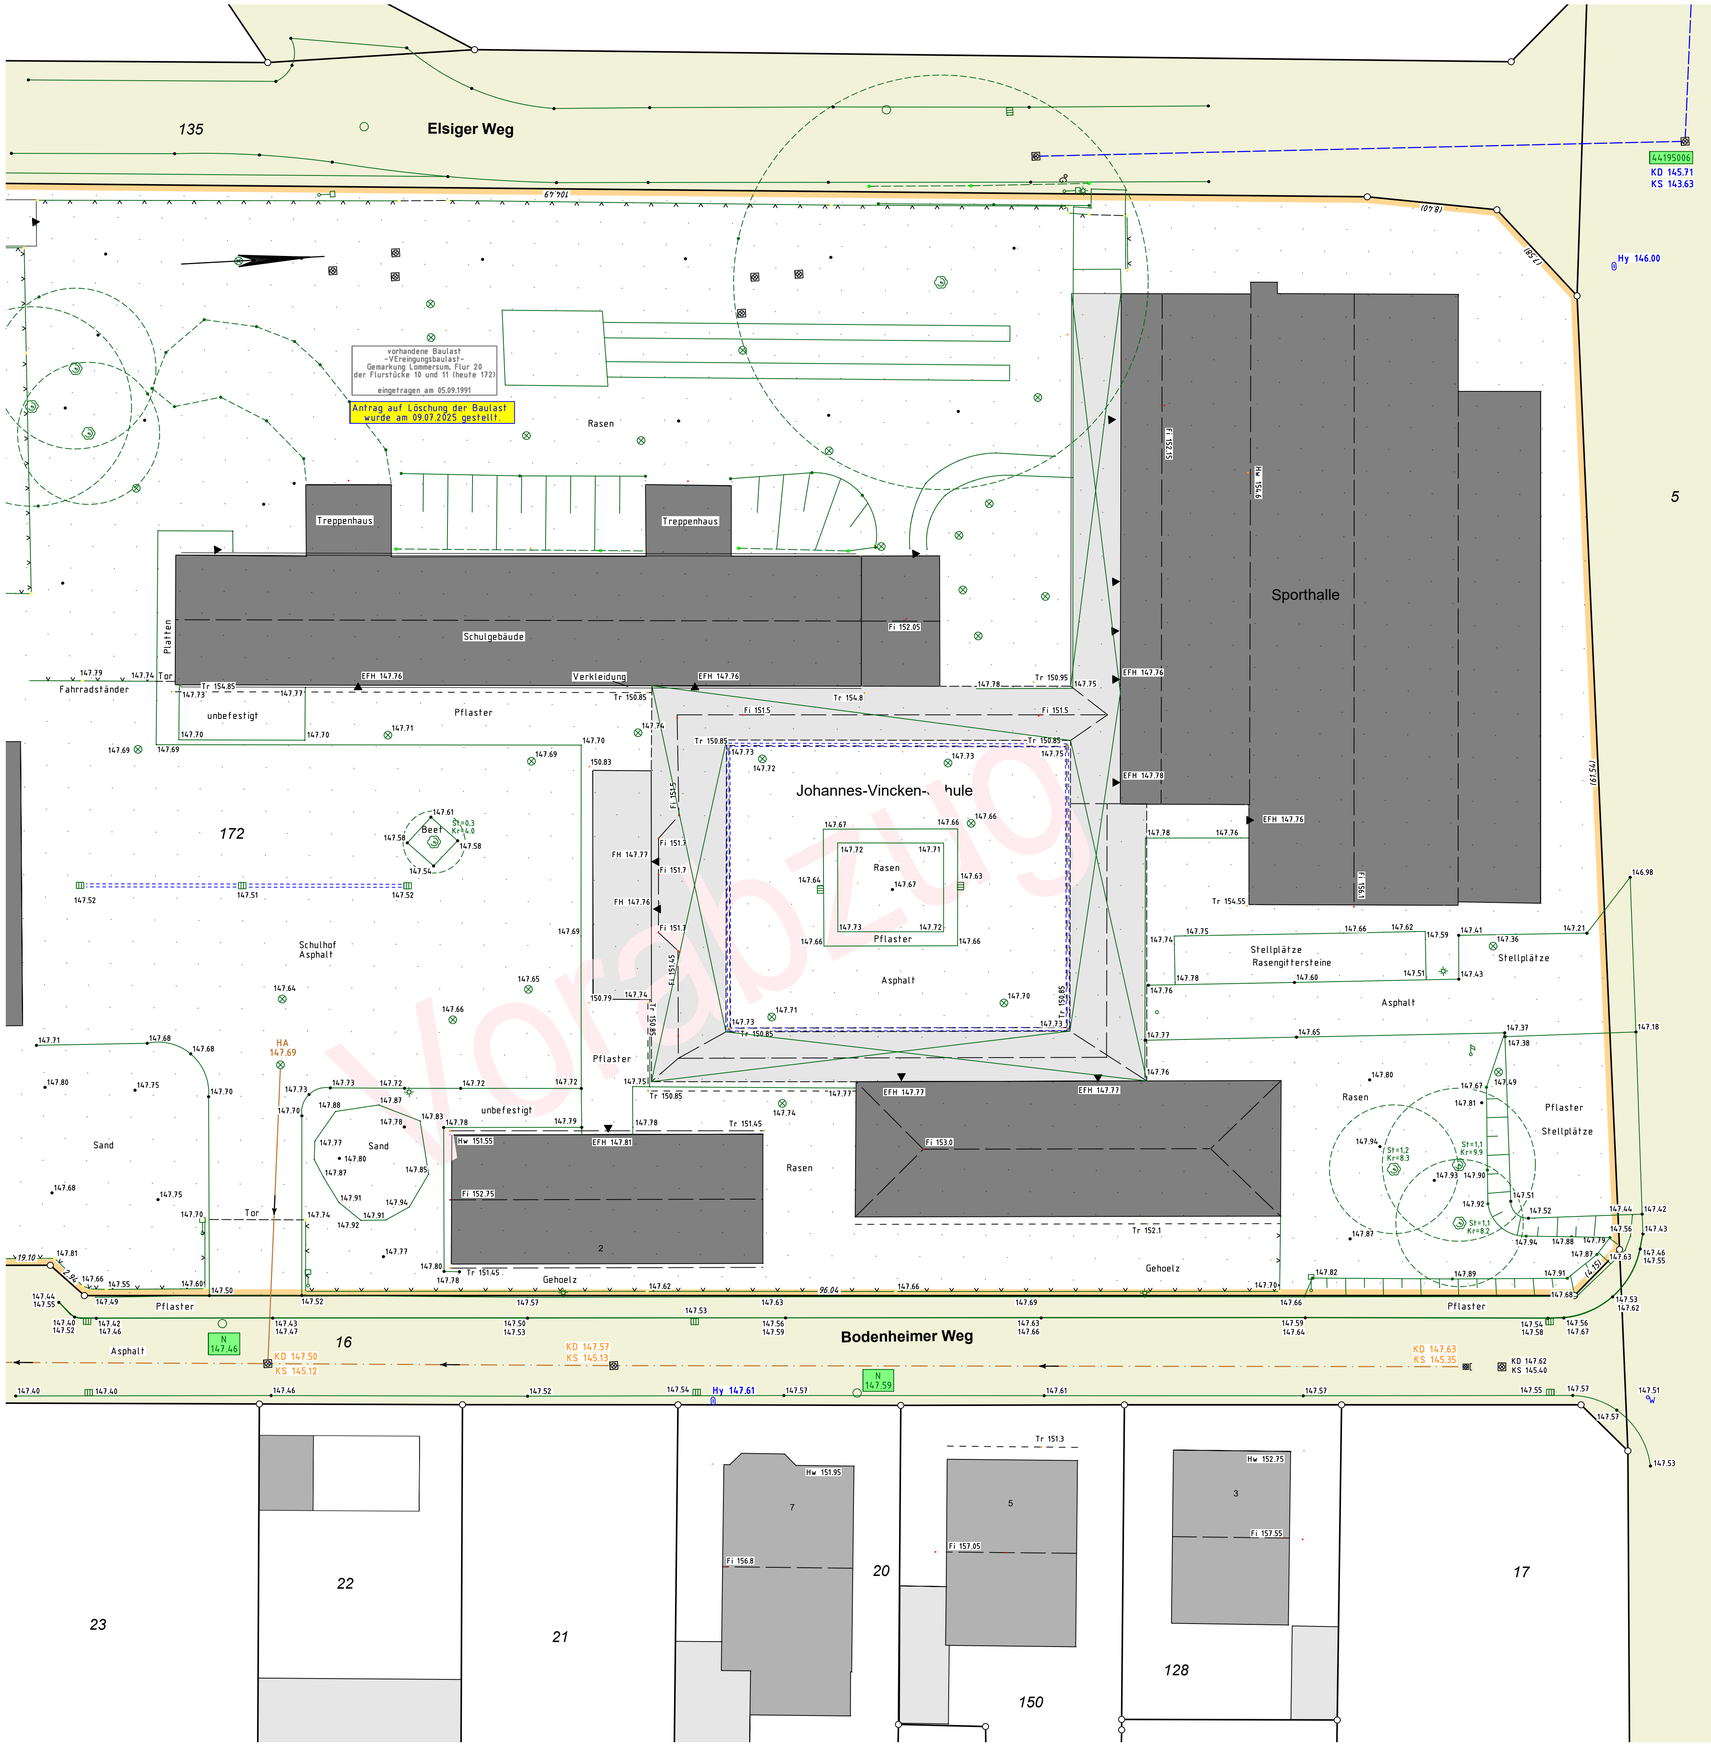

Vorabzug

Bestandsplan für Ausschreibung
Neubau Schule

Maßstab
1 : 200

Vermessungsbüro
Dipl.-Ing. Andreas Kluß
Beraten Vermessen Bewerten
Carmanstraße 40, 53879 Euskirchen
Tel.: 02251-2726, Fax.: 02251-74493
info@akluss.de, www.vermessung-euskirchen.de

Öffentlich bestellter
Vermessungsingenieur
in Nordrhein-Westfalen

Gemarkung:	**Lommersum**	**Flur:**	**20**
Aktenz.:	**25 P125 LP**	**Flurstück(e):**	**172**
gemessen:	23.07.2025		
Höhenanschluß:	**Kanalbestandsplan Erft Verband KD 44195006**		

Index	Datum	Änderung	Bearb.
A	05.08.2025	Bestandsplan	Gi